




Widok A-A skala 1:100

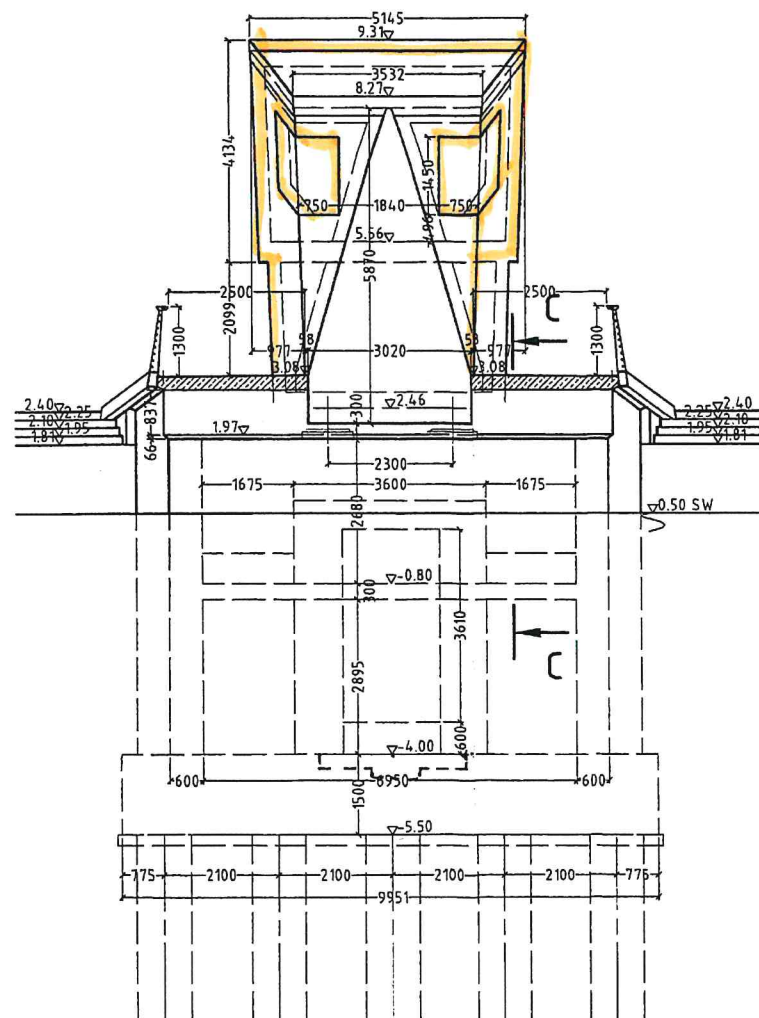


Widok z boku skala 1:100

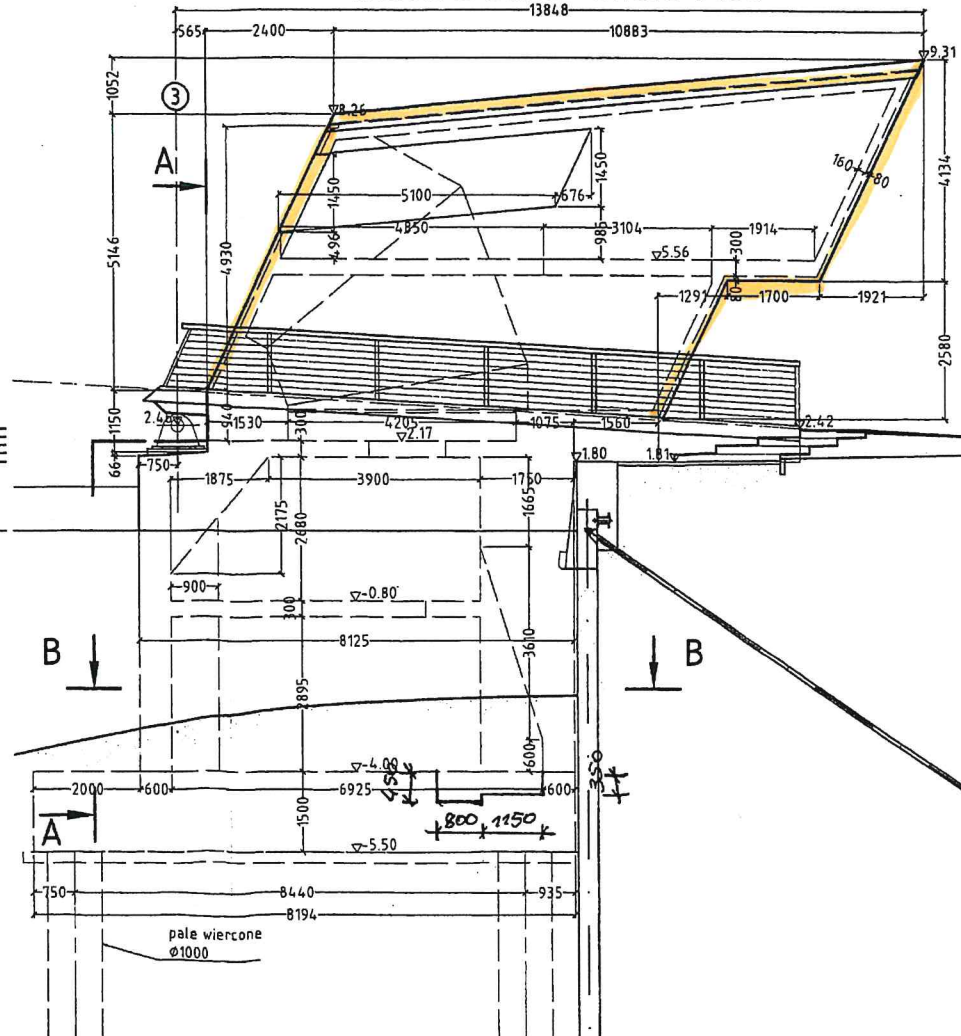

Przekrój C-C skala 1:50

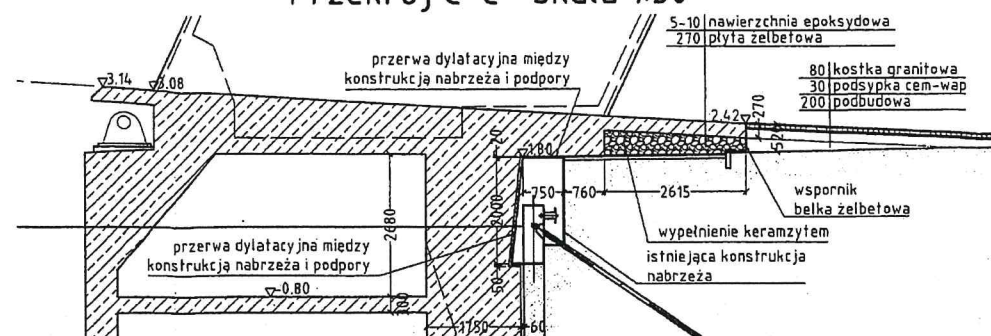


Widok z góry skala 1:100

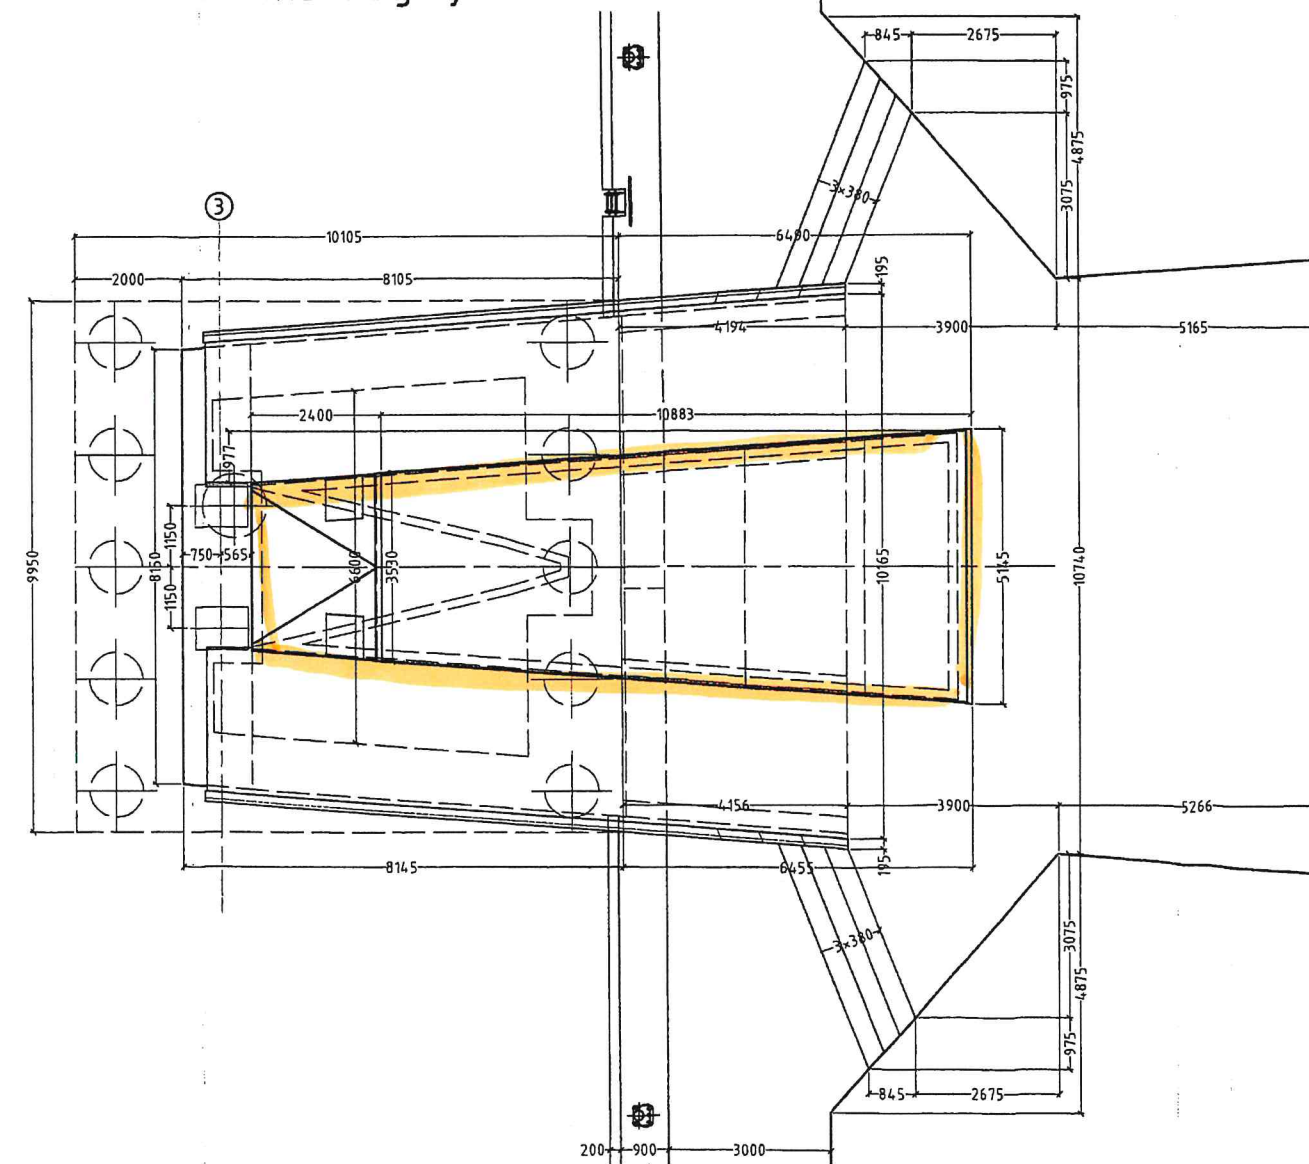


zmiany wysokości z planu w terenie
Prace Budowlane art. 36A

MOSTY GDŃSK Sp. z o.o.
mgr inż. Krzysztof Majocha
upr. budowlane do projektowania bez ograniczeń
w specjalności mostowej
nr ewid. POM/077/POM/11

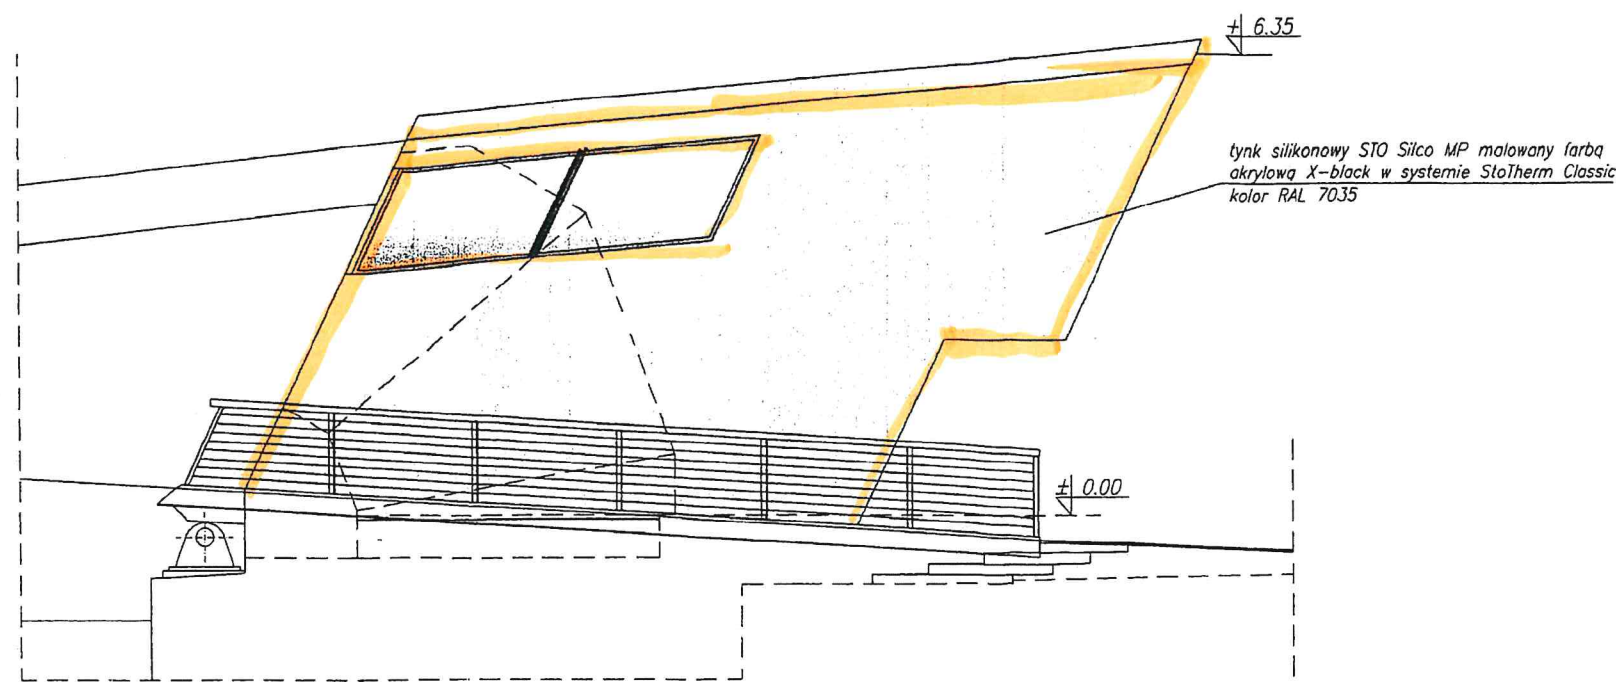

ELEWACJA POŁUDNIOWO-ZACHODNIA

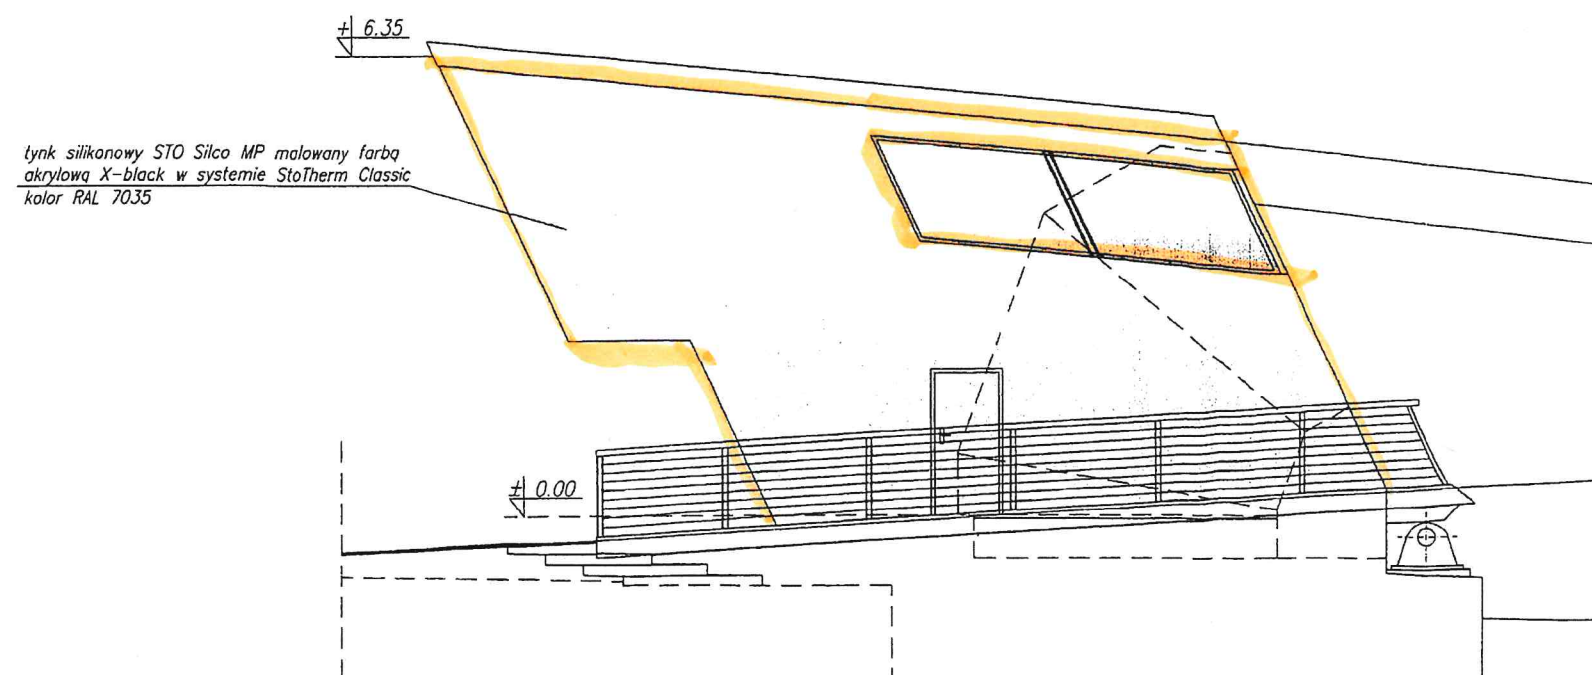

ELEWACJA PÓŁNOCNO-WSCHODNIA

KIEROWNIK ROBÓT MOSTOWYCH
mgr inż. Tomasz Miasik
P.U.T. "Intercor" Sp. z o.o.

WPROWADZONO DODATKOWY PODZIAŁ
W STOLARCE OKIENNEJ

Zmiana miejscowa z pktu
widzenia Prawa Budowlanego
Art. 36A

MOSTY GDAŃSK Sp. z o.o.
mgr inż. Adam Nadolny
upr. budowlane do projektowania bez ograniczeń
w specjalności konstrukcyjno-budowlanej
nr ewid. 4/Gd/01

DOKUMENTACJA POWYKONAWCZA

PRZEDSIĘBIORSTWO USŁUG TECHNICZNYCH
"INTERCOR" Sp. z o.o.
42-400 Zawiercie; ul. Okólna 10
tel/fax: 0*32 67-153-04; tel: 0*32 67-153-07
NIP: 649-20-86-506
- 13 -

KIEROWNIK ROBÓT MOSTOWYCH
mgr inż. Tomasz Miasik
P.U.T. "Intercor" Sp. z o.o.

Investor		Gmina Miasta Gdańska Zarząd Dróg i Zieleni w Gdańsku ul. Partyzantów 36, 80-254 Gdańsk tel. +48 58 341 20 41, fax: +48 58 341 67 58 info@zdziz.gda.pl			
Autor projektu		PONTING inżynierski biuro d.o.o. Strossmayerjova 28, SI-2000 Maribor Slovenija tel. +38622344060 (65), fax: +38622344066 ponting@ponting.si		Jednostka projektowa	
				MOSTY GDAŃSK Sp. z o.o. ul. Jaśminowy Stok 12a, 80-177 Gdańsk tel. 58 351 26 78 fax. 58 351 26 79 biuro@mostygdansk.pl	
Przedmiot opracowania		ZWODZONA KŁADKA PIESZA PRZEZ RZEKĘ MOTŁAWĘ NA WYSPĘ OŁOWIANKĘ			Skala
Tom		KŁADKA PIESZA Z BUDYNKIEM STEROWNI. BUDYNEK STACJI TRANSFORMATOROWEJ			1:100
Tytuł / Tytuł rysunku		BUDYNEK STEROWNI - ELEWACJE PD-ZACH, PN-WSCH			11 - 2014
Stadium		PROJEKT BUDOWLANY	Branda	ARCHITEKTONICZNA	
Główny Projektant		mgr inż. Adam NADOLNY	4/Gd/01		
Projektant		mgr inż. arch. Marcin POKLEWSKI-KOZIEŁŁO	PO/KK/255/2008		
Projektant		Eng. Rok MŁAKAR			
Sprawdzający		mgr inż. arch. Jacek KOWALCZUK	2790/Gd/87		
Zespół projektowy					

A 1.8